

HERENTALSE METAALWERKEN  
LEYSEN bvba

St-Jobstraat 117, 2200 Herentals  
Tel : 014/21.12.34  
Fax : 014/23.14.20



CENTRE CULTUREL BERTRIX

Commune	BERTRIX
MAITRE D'OUVRAGE	ADMINISTRATION COMMUNALE DE BERTRIX
ARCHITECTES	ALINEA TER scrl
SCENOGRAPHIE	Christophe Fettweis

TONEELMECHANICA


MECANIQUE DE SCENE

Passerelle salle – vue en plan

**AS BUILT**

Date : 30.04.2014 Echelle : 1/50 Plan n° MS 03 L.J.

Dit plan is onze eigendom en mag niet gepubliceerd worden zonder onze schriftelijke toestemming.

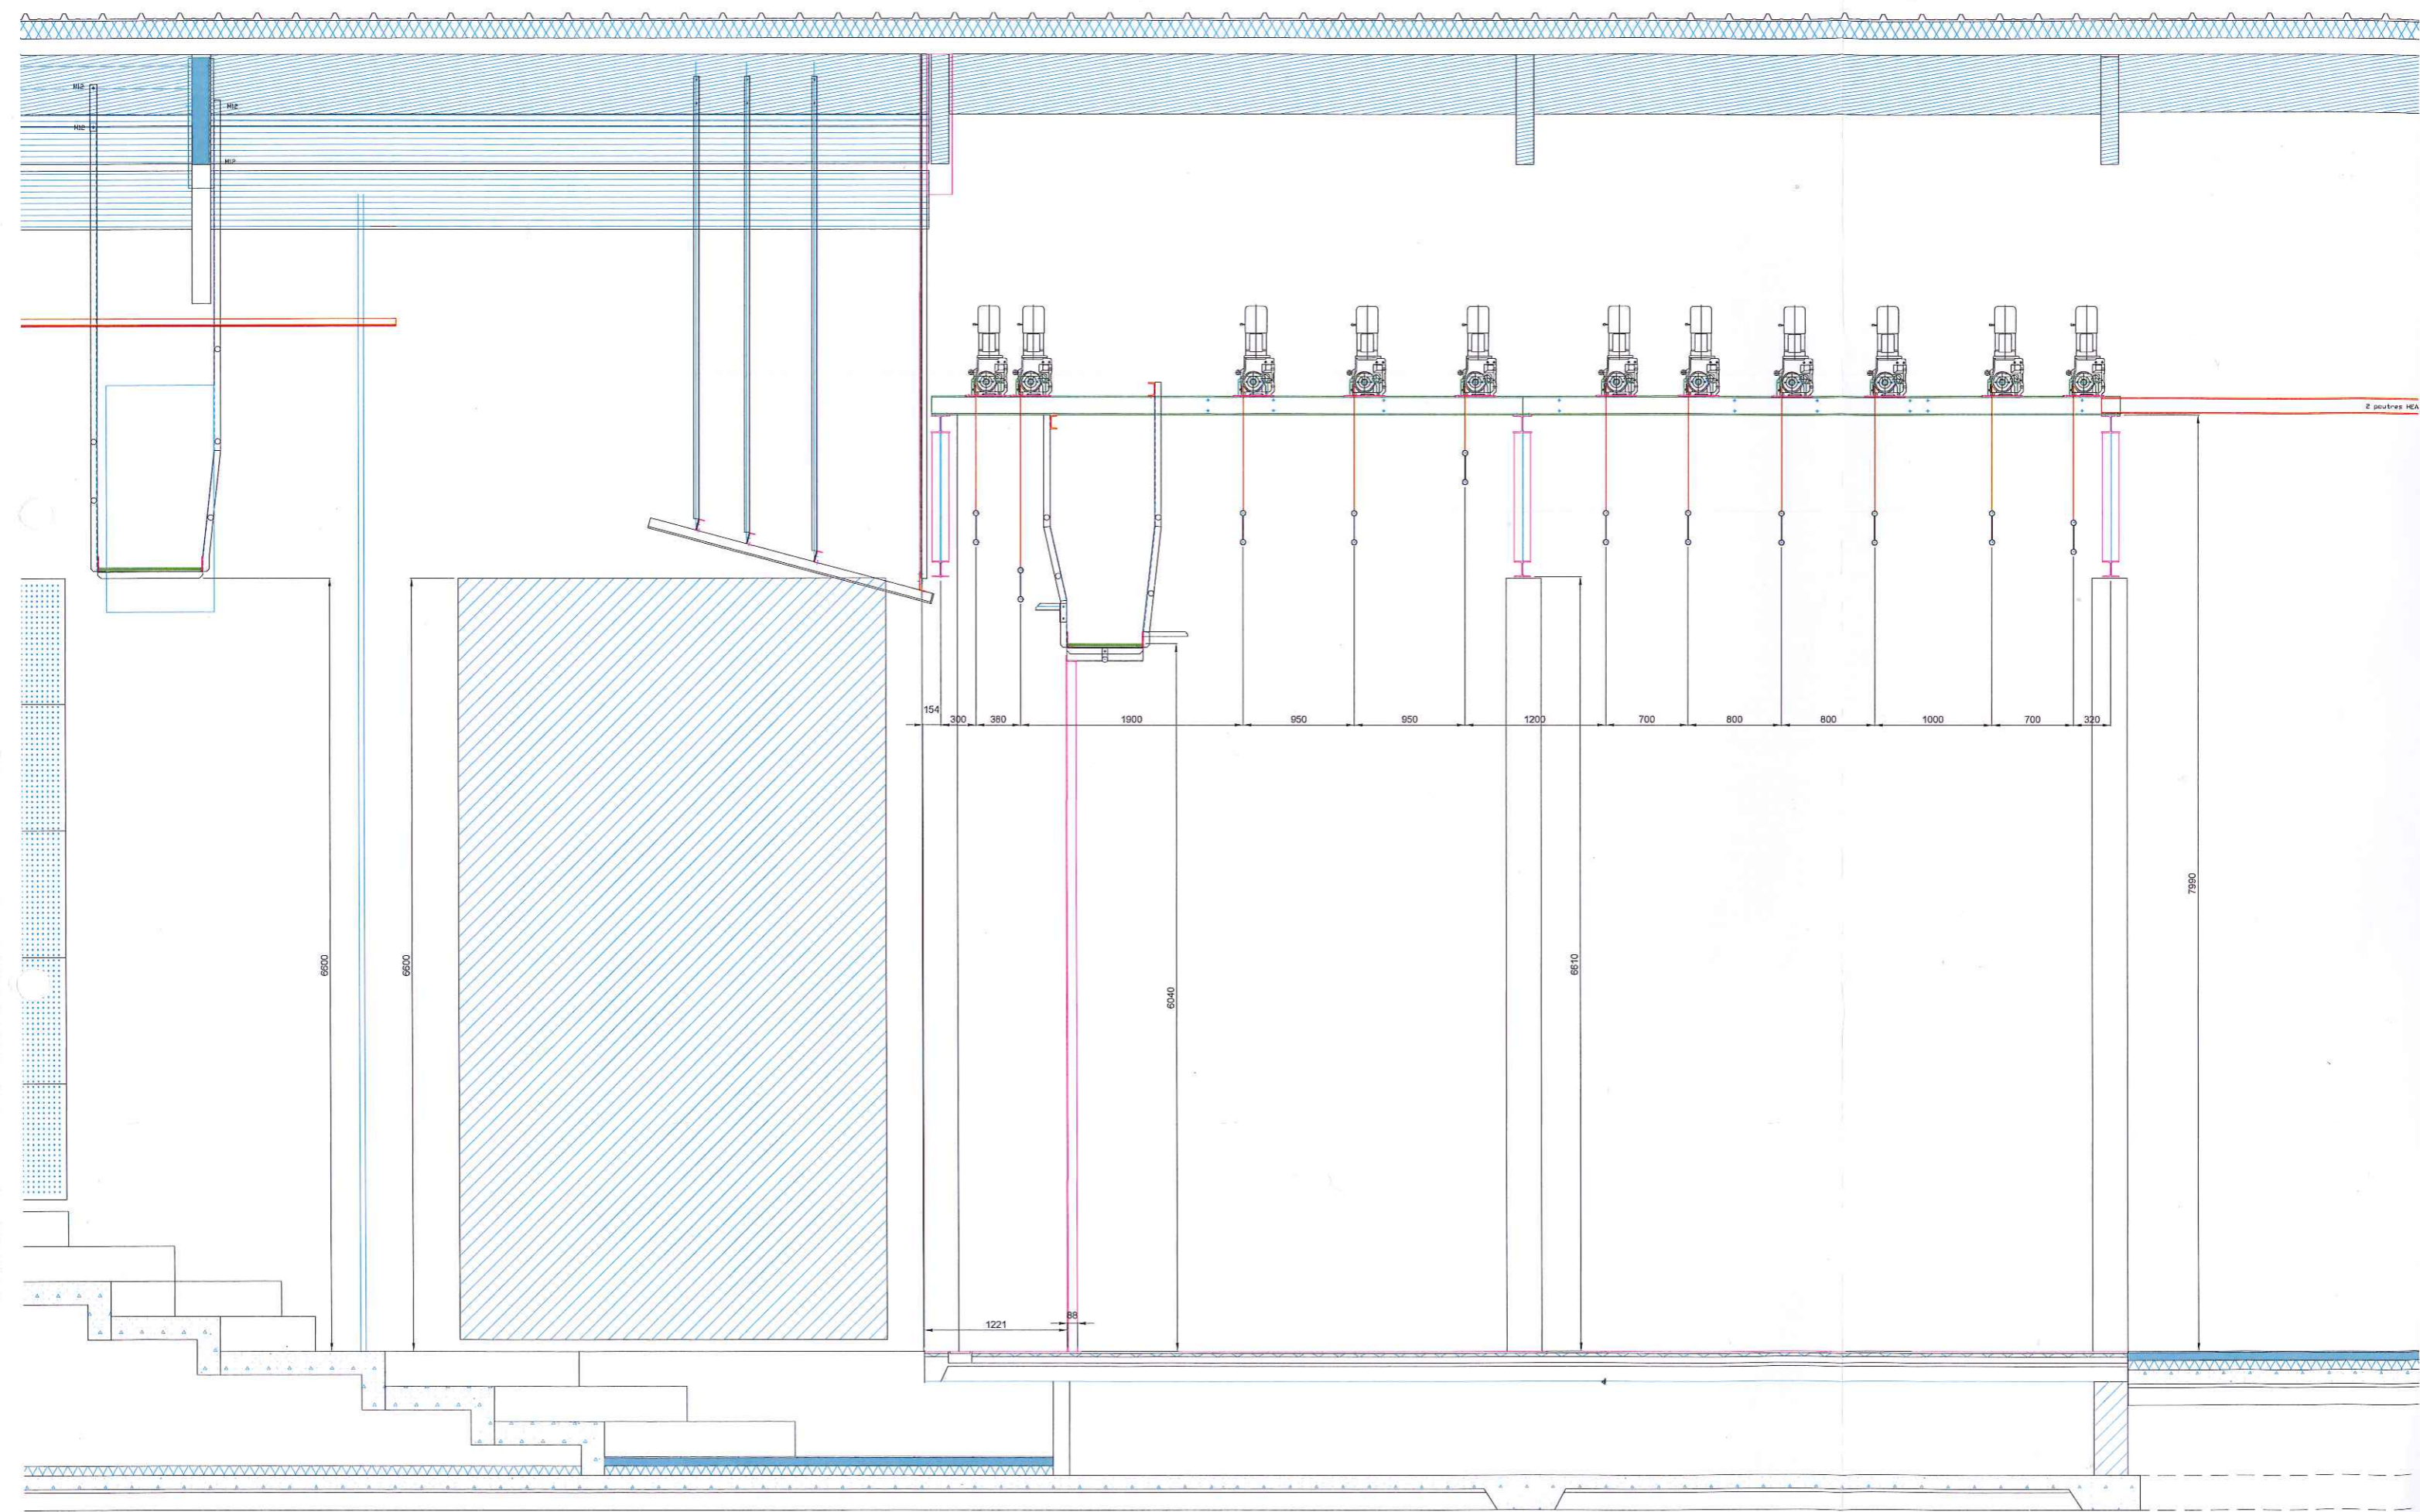

154 300 380 1900 950 950 1200 700 800 800 1000 700 320

6600

6600

6040

6810

7980

1221

88

2 poutres HEA